





SVISLÝ ŘEZ A-A'

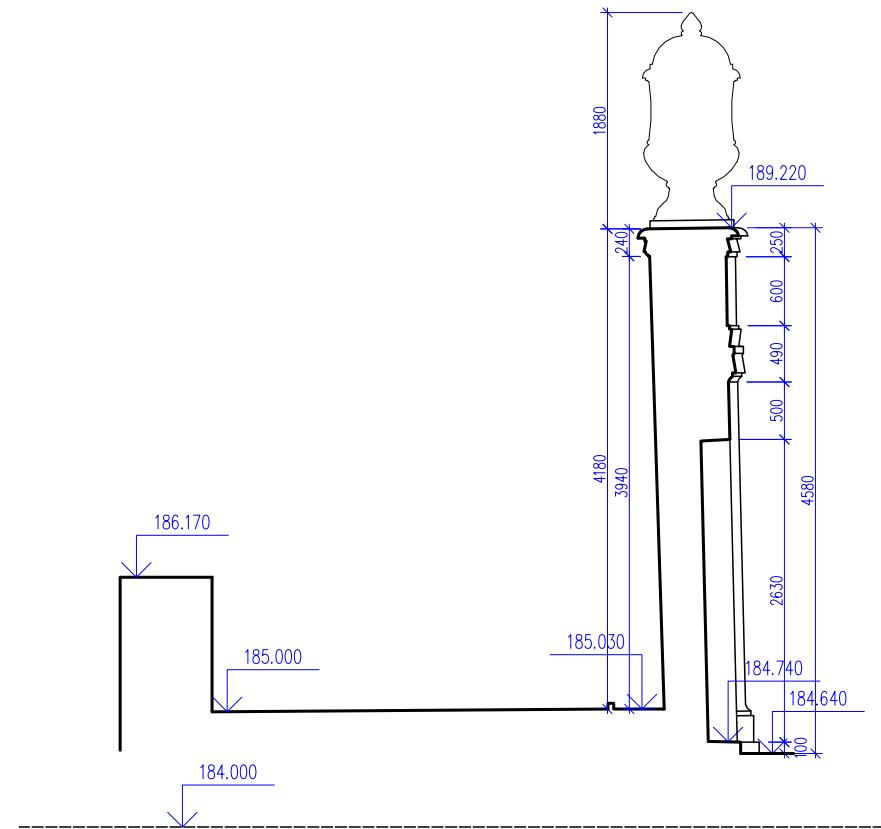


VÝCHODNÍ PRŮČELÍ

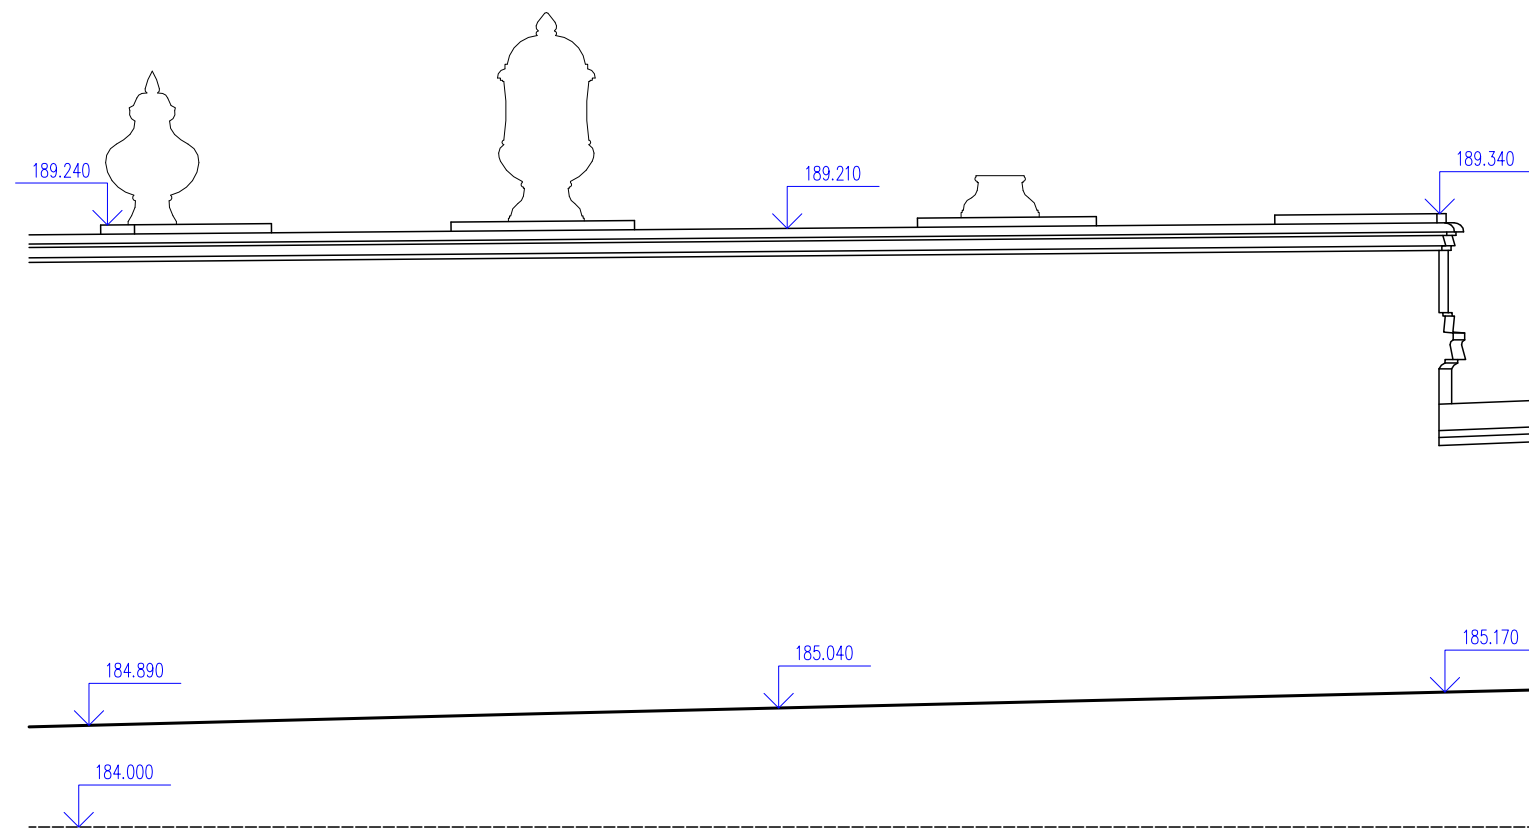


ZÁPADNÍ PRŮČELÍ

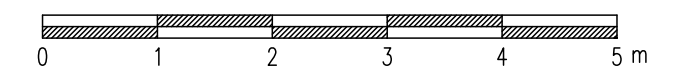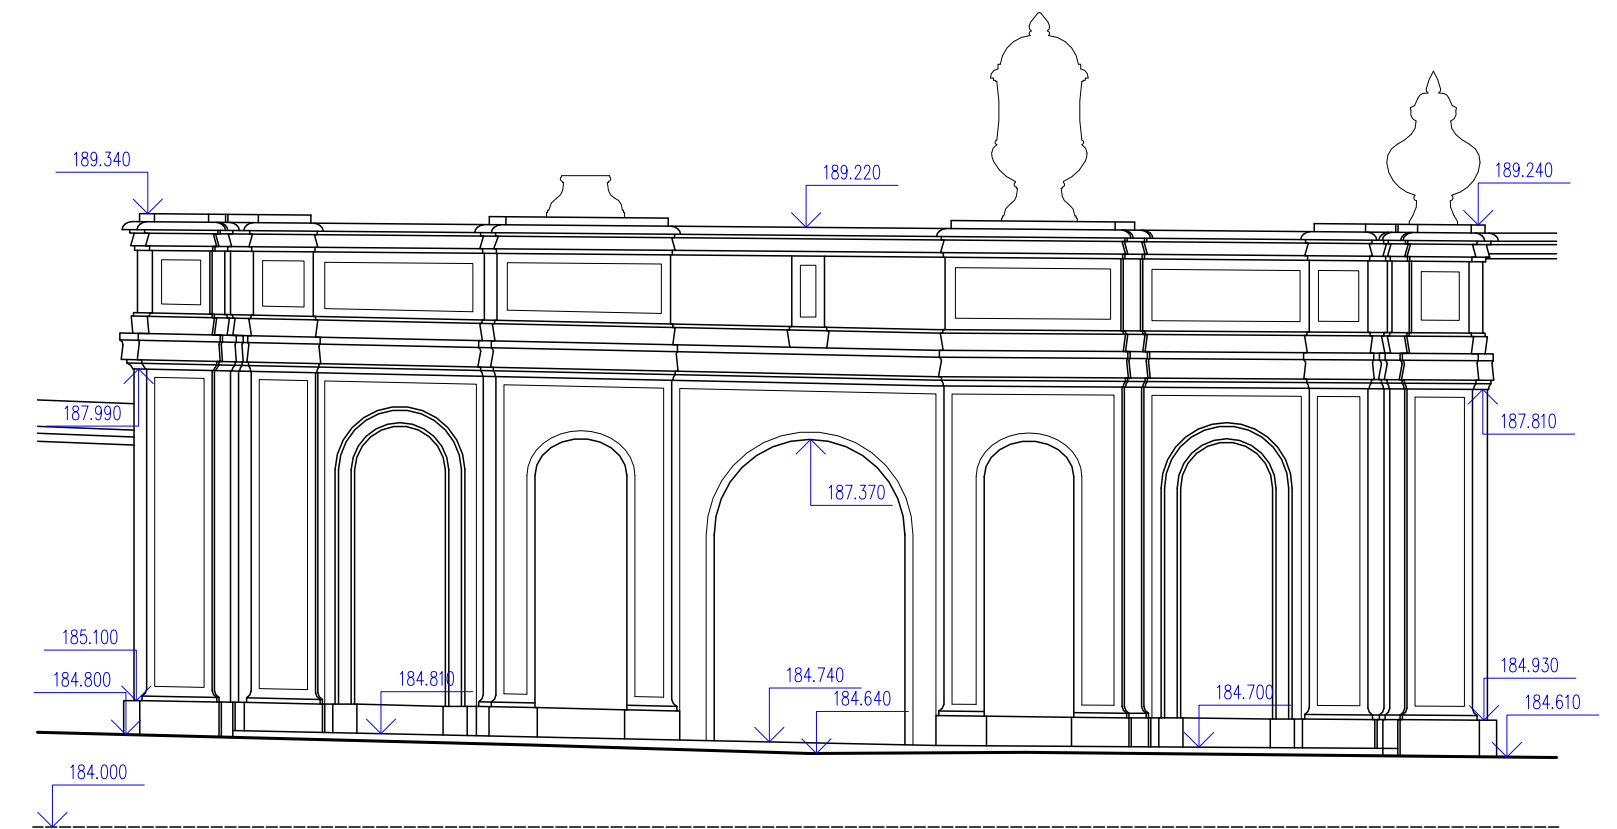


VÝŠKOVÝ SYSTÉM : ČSNS – BALT p.v.

 Ing. Vladislav Martinek Za poštou 1065/16 100 00 Praha 10 mobil: 604 403453 IČ 40830918 e-mail: martinek.agm@email.cz	ARCHITEKTONICKÁ A GEODETICKÁ MĚŘENÍ		WWW.AGM-GEO.CZ		
	AKCE	TROJSKÝ ZÁMEK ČÁST VÝCHODNÍHO PROSPEKTU	ZAKÁZKOVÉ ČÍSLO	17102	
ČÁST VÝKRES	ZAMĚŘENÍ SKUTEČNÉHO STAVU	DATUM	červen 2017	PROFESE	G
INVESTOR : GHMP	MĚR. 1:50	FORMÁT	2 A4	VÝKRES Č.	2

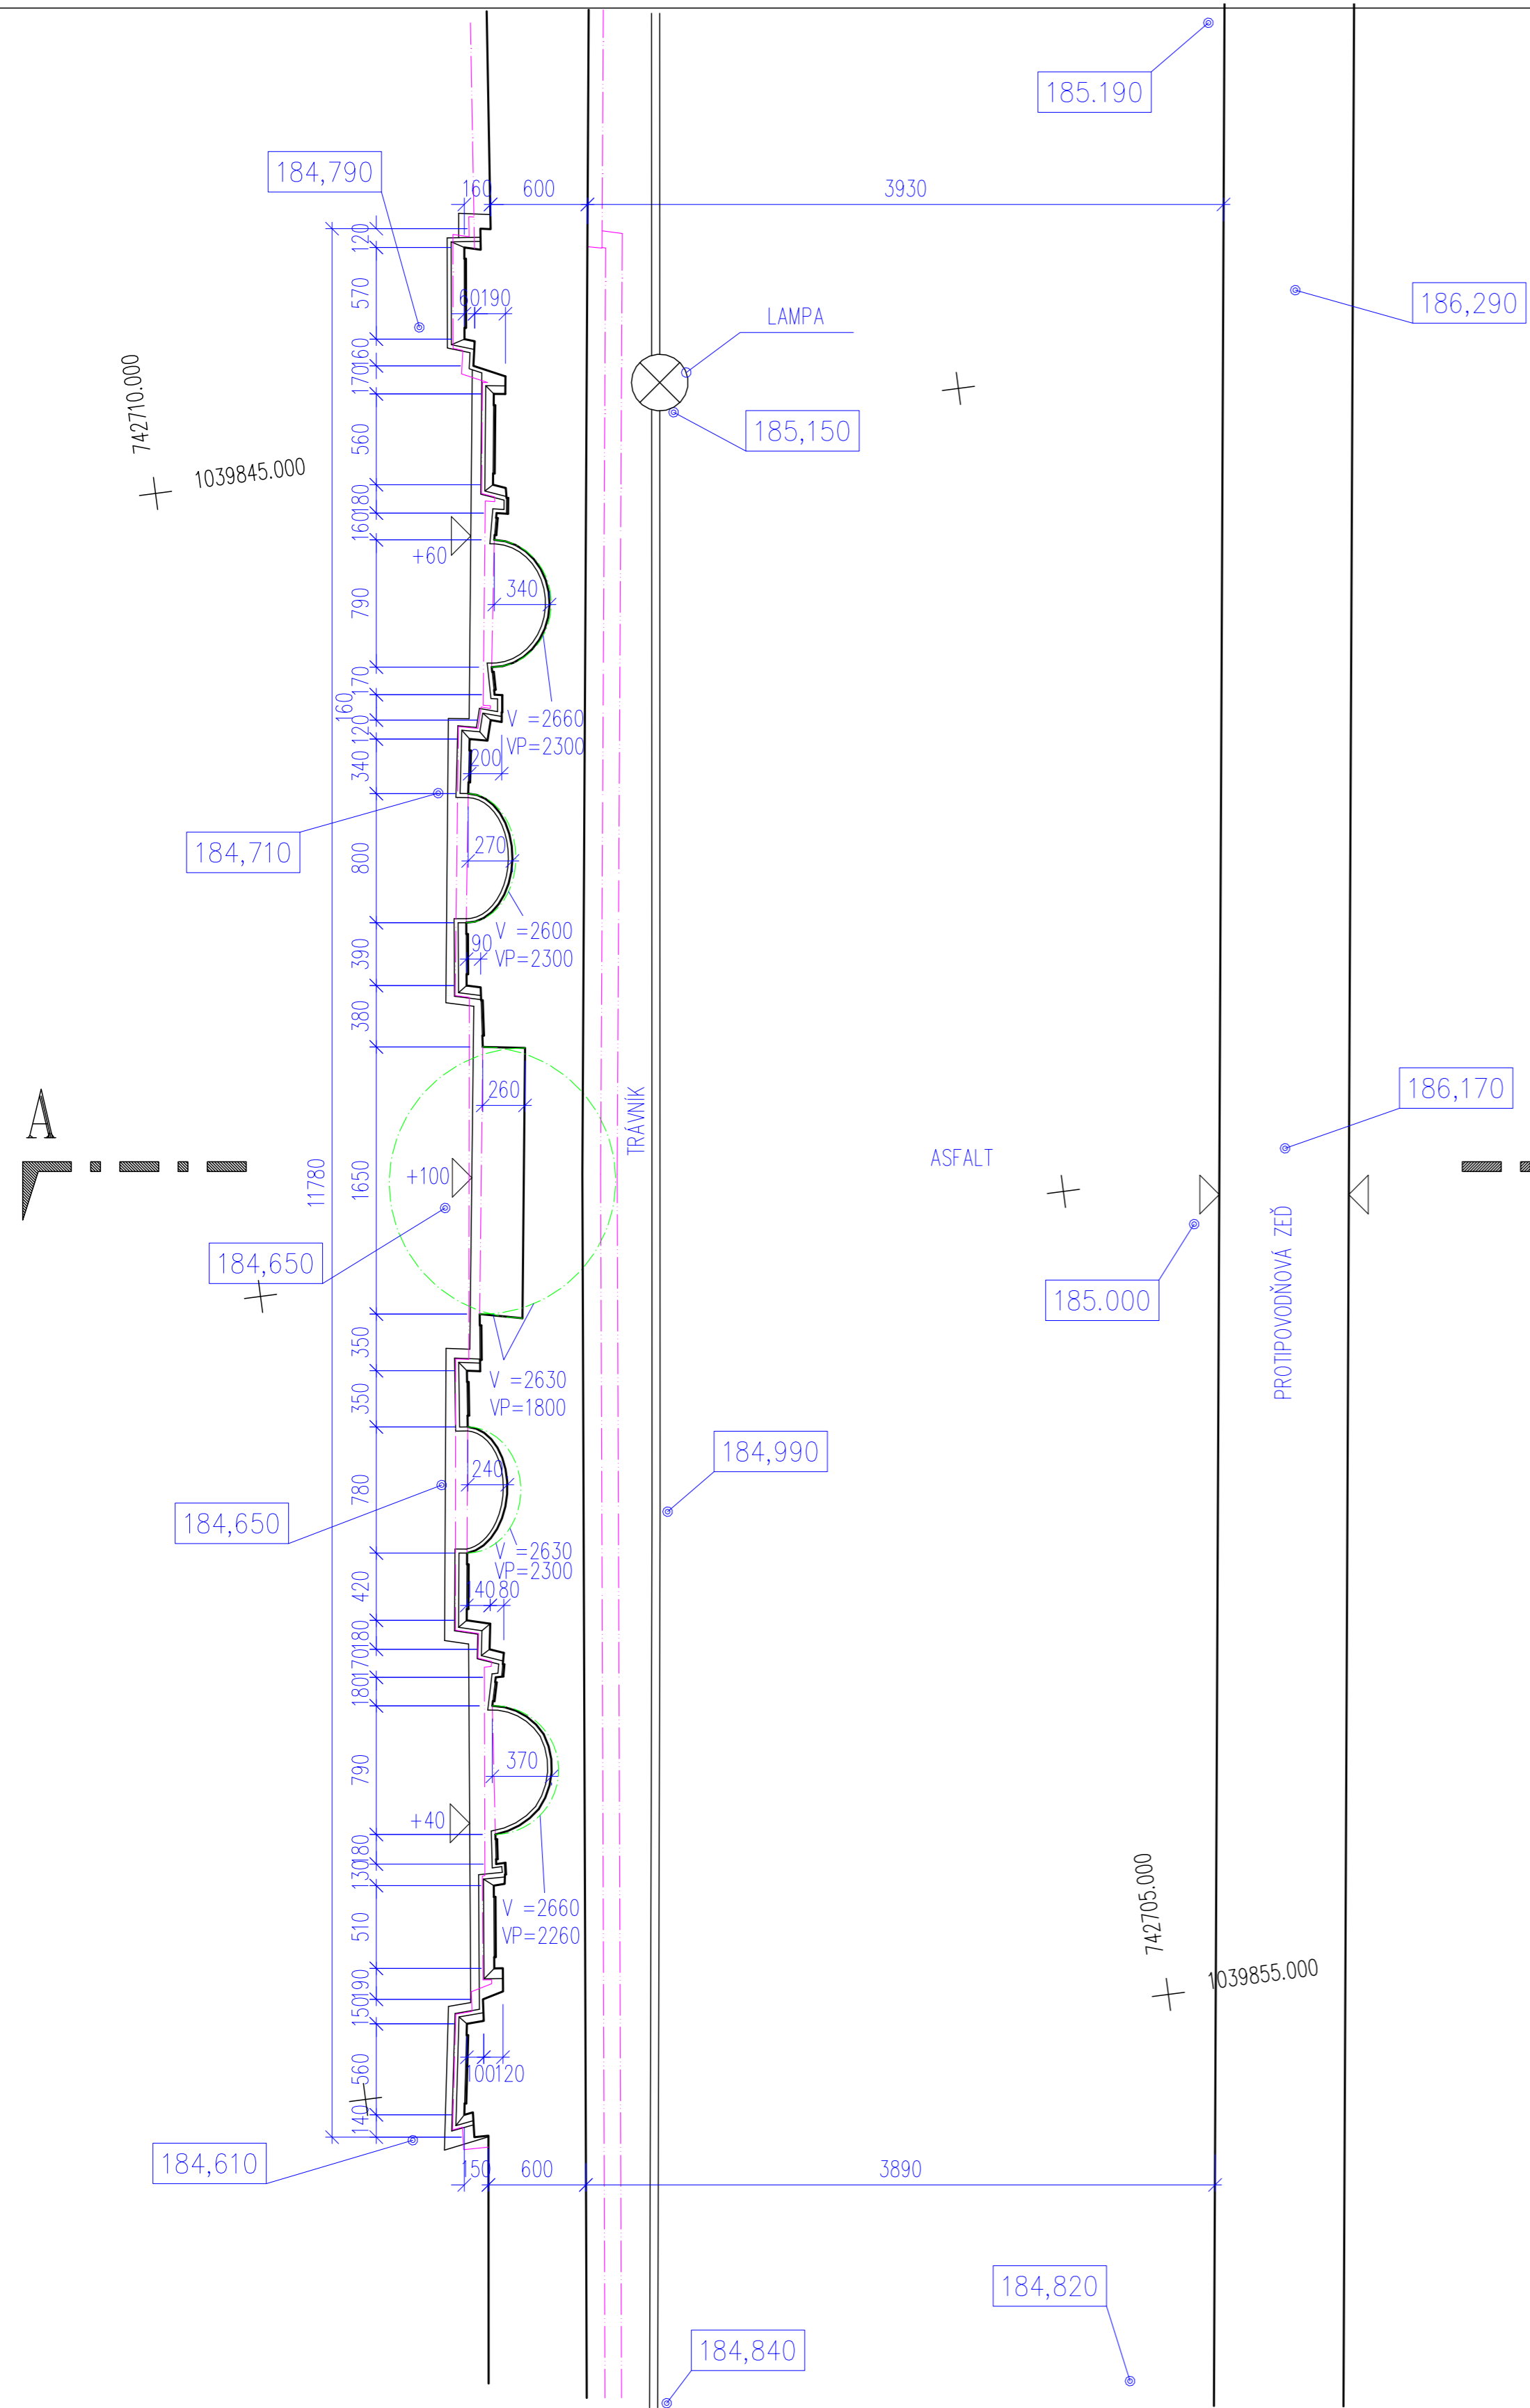

SOUŘADNICOVÝ SYSTÉM : JTSK  
 VÝŠKOVÝ SYSTÉM : ČSNŠT- BALT p.v.

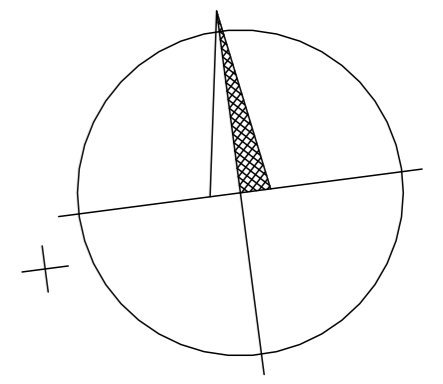

 Ing. Vladislav Martinek Za poštou 1065/16 100 00 Praha 10 mobil: 604 403453 IČ 40830918 e-mail: martinek.agm@email.cz	ARCHITEKTONICKÁ A GEODETICKÁ MĚŘENÍ <span style="float: right;">WWW.AGM-GEO.CZ</span>			
	AKCE <b>TROJSKÝ ZÁMEK</b> ČÁST VÝCHODNÍHO PROSPEKTU	ZAKÁZKOVÉ ČÍSLO 17102		
	ČÁST VÝKRES ZAMĚŘENÍ SKUTEČNÉHO STAVU  1.NP	DATUM červen 2017		
INVESTOR : GHMP	MĚŘ. 1:50	FORMÁT 2 A4	PROFESE G	VÝKRES Č. 1